


Имя, Подпись и дата

Примечание:
Для всех срезов размеры даны от оси трубопровода

Условные обозначения										Номер технологической схемы		лист								
монтажный сварной шов	заводской сварной шов	резьбовое соединение	изолированный трубопровод	изолированный трубопровод со спутником	Рабочие условия	Давление, МПа	Температура, °C	Расчетные условия	Давление, МПа	Температура, °C	0.000	0.000	0.000	0.7						
					Рабочие условия	0	0	Расчетные условия	0	1.5	0	0	0	25						
					Группа, категория трубопровода	BV		Обогрев и изоляция	Нет		Термообработка сварных стыков	Нет		Требования стойкости к МКК	Нет		Контроль сварных швов, %	Нет		
ИМ,N	Лист	Кол.уч.	N докум.	Имя Имя	Имя Имя	Имя Имя	Имя Имя	Имя Имя	Имя Имя	Имя Имя	Имя Имя	Имя Имя	Имя Имя	Имя Имя	Имя Имя	Имя Имя	Имя Имя	Имя Имя	Имя Имя	Имя Имя
REV.	Sheet	Num. count	Doc. No	Developed	Checked	Designed	Approved	Reviewed	Reviewed	Reviewed	Reviewed	Reviewed	Reviewed	Reviewed	Reviewed	Reviewed	Reviewed	Reviewed	Reviewed	Reviewed

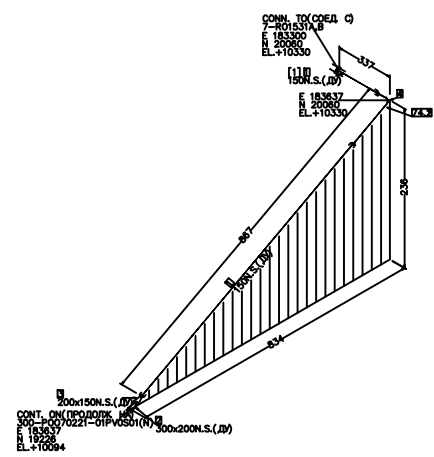

МАТЕРИАЛЫ ДЛЯ ИЗГОТОВЛЕНИЯ			
НАИМЕНОВАНИЕ	Д(мм)	МАТЕРИАЛ	КОЛ-во
ТРУБЫ			
ЭФ, Д=150 (160М1,8) DIN 8082	150	PVC-U	1.1M
ОПТИКИ			
ЭФ, Диаметр кольца Ø130x125	130	PVC-U	1
ЭФ, Диаметр кольца Ø110x100	110	PVC-U	1
ЭФ, Диаметр кольца Ø100x90	100	PVC-U	1
ТРУБНЫЕ СОЕДИНЕНИЯ			
[1]			

REV	DESCRIPTION - ОПИСАНИЕ	DATE DATA	PREPARED	CHECKED	APPROVED
		<p>The copy of this document is JSC Eurochem Northwest's property and its copyright is vested in Technimont SpA. This document contains confidential information and cannot be copied or used by any party for any purpose without Technimont's SpA or JSC Eurochem Northwest's prior written consent. Additional restrictions are as stated in the above confidentiality label, if any.</p> <p>Настоящий копию документа является собственностью АО "Еврохим Северо-Запад", и авторские права на него защищены за АО "Технимонт". Данный документ содержит конфиденциальную информацию и не может копироваться или использоваться никакой другой стороной ни для каких целей без предварительного письменного согласия АО "Технимонт" или АО "Еврохим Северо-Запад". Возможны дополнительные ограничения, указанные в тексте конфиденциальности.</p>			
FOR DOCUMENT №:	3872-FY-VD-PD-011-7L011-04001-23	DOCUMENT №:	1L0015C-0-TX3.1.I/3		
OWNER:	ООО ГК «Индж Строй»				
ENGINEERING:	Engineering, Procurement and Construction SERVICES Package for Water Preparation (IOT)				
CONSTRUCTION:	Проектирование, закупка и строительство установок водоподготовки (IOT)				
DESIGNED BY:	Некрасов	CHECKED:	Устьева	DATE:	23
APPROVED BY:	Кузнецов	DATE:	23	SCALE:	1:1